


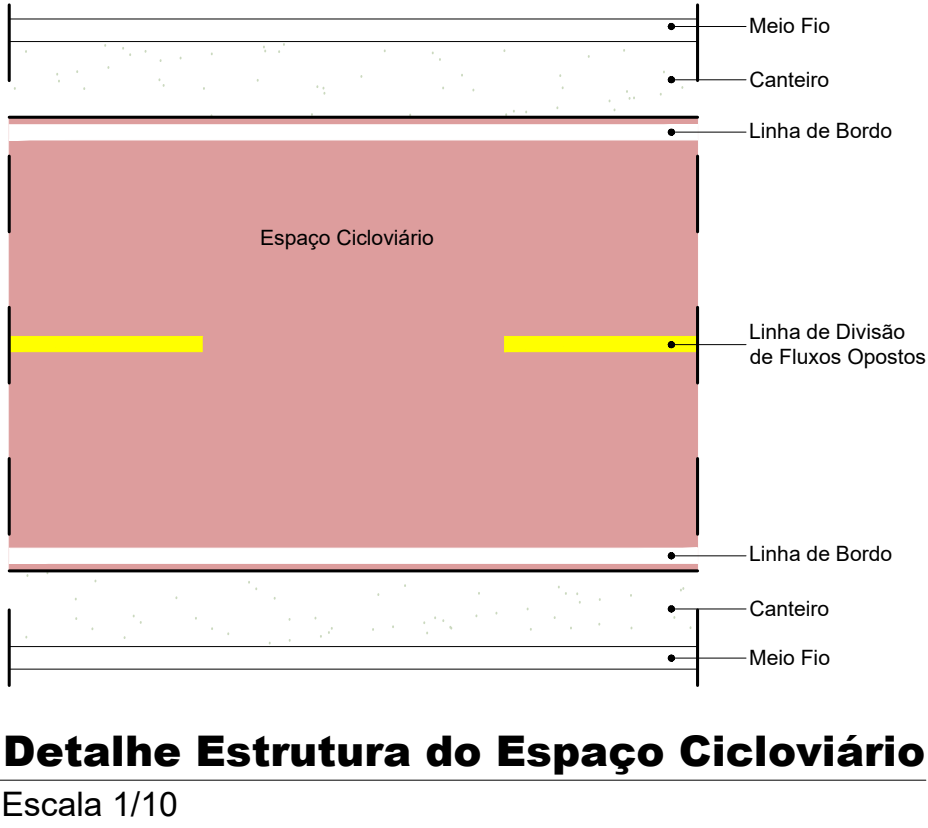


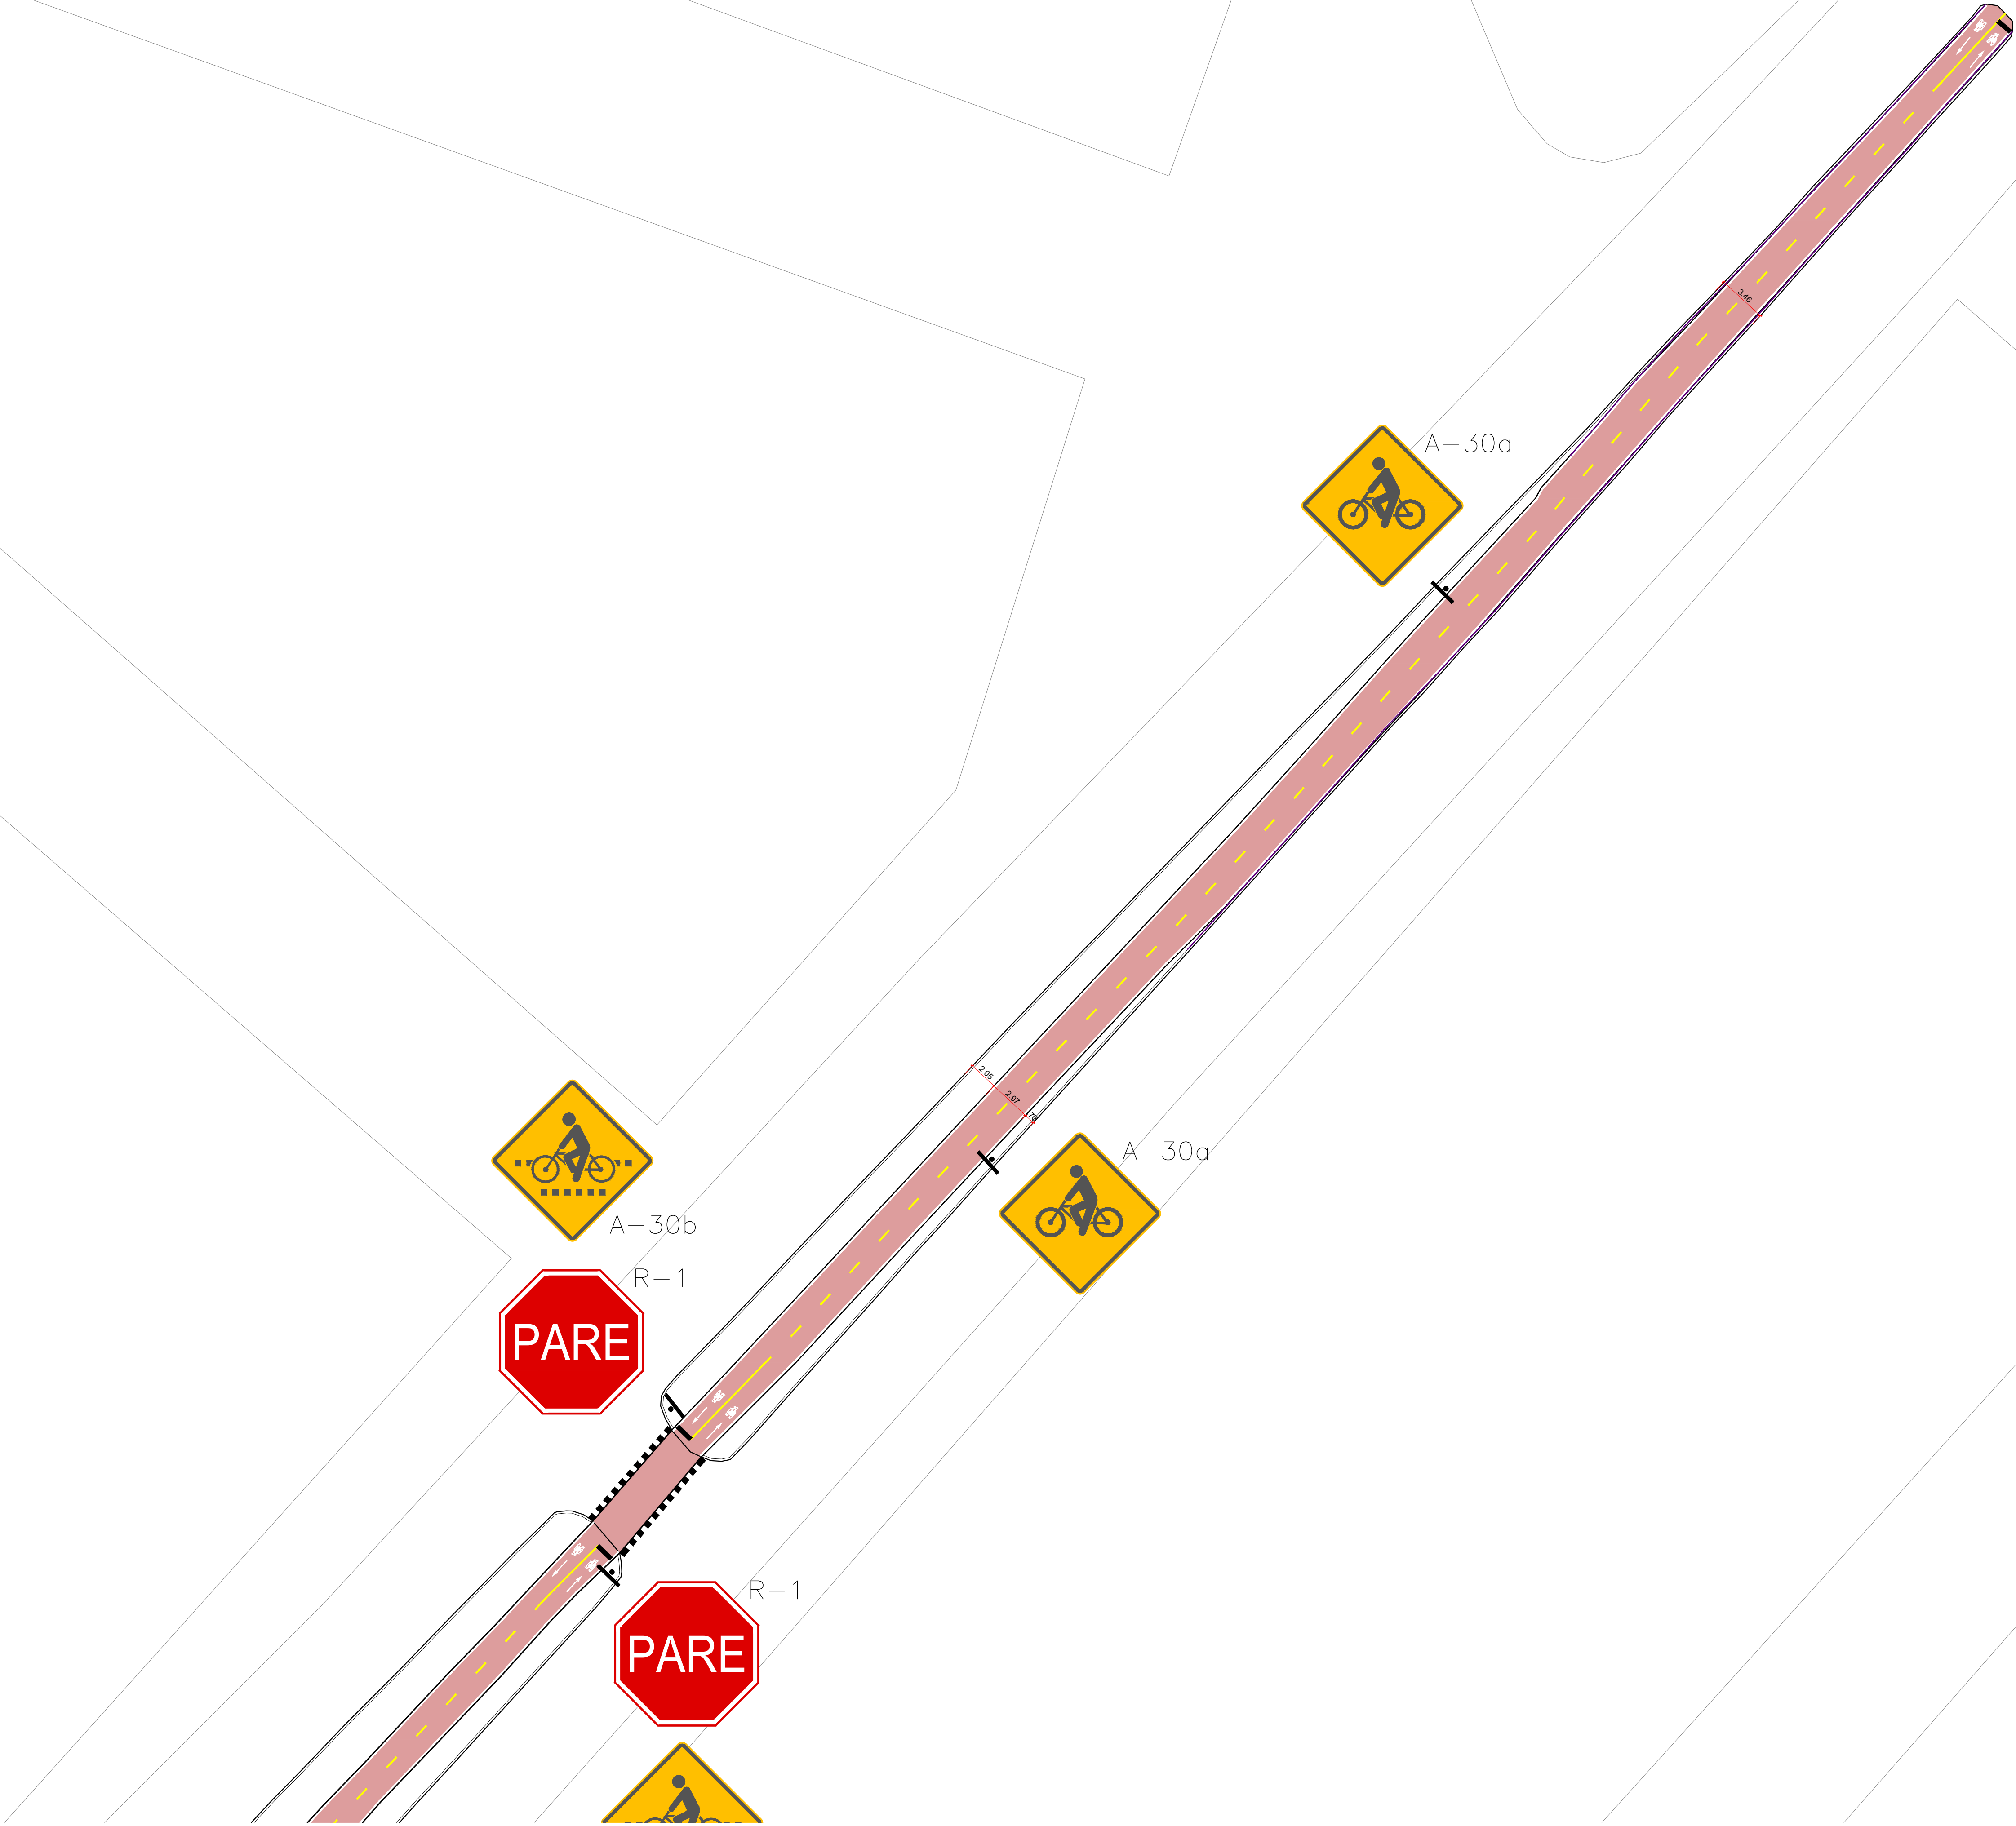


Detalhe Estrutura do Espaço Cicloviário
Escala 1/10

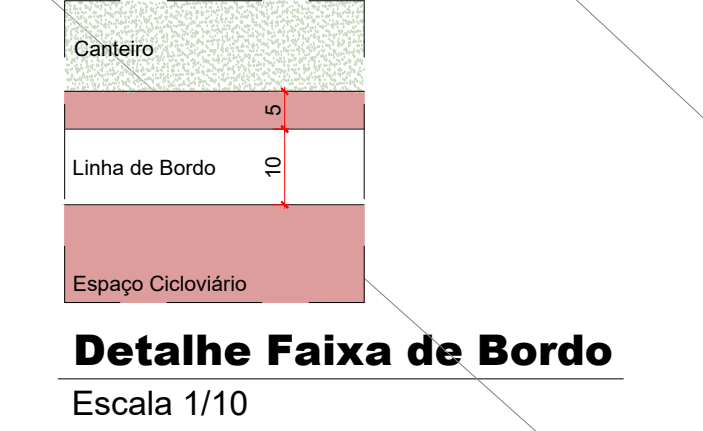


Detalhe Faixa de Bordo
Escala 1/10

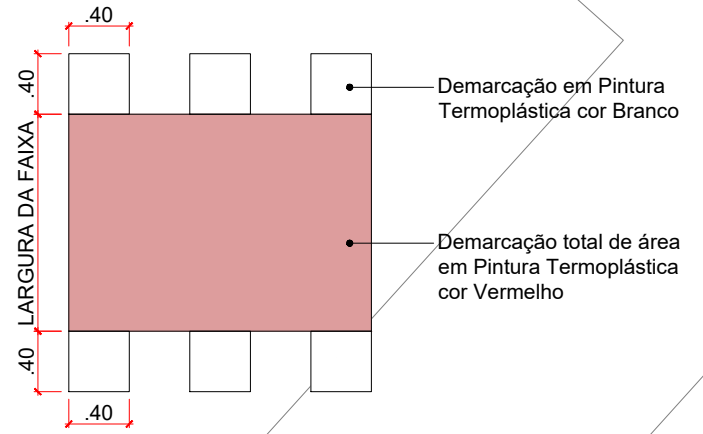

Detalhe Travessia
Escala 1/10

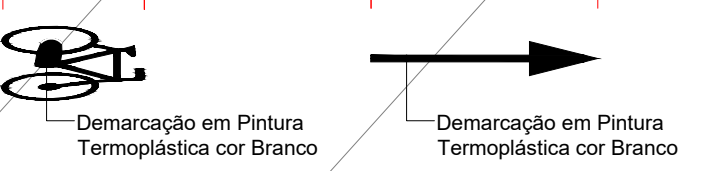

Detalhe Pintura Bicicleta e Seta
Escala 1/10

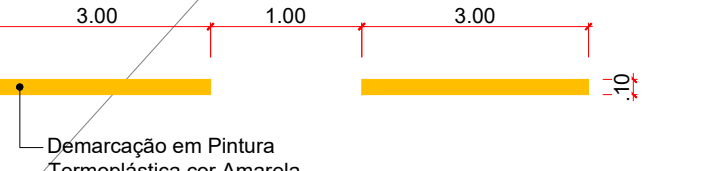

Detalhe Linha de Separação de Fluxo
Escala 1/10

COORDENADAS PONTO INICIAL Lat. -15.759956° Long. -48.262550°		ARQUITETO RESPONSÁVEL/CAU		PREFEITURA MUNICIPAL DE AGUAS LINDAS DE GOIÁS	
		CARLOS VINÍCIUS PARENTE CAU A191205-4		LOCAL/MUNICÍPIO	ÁGUAS LINDAS DE GOIÁS
		COORDENADAS PONTO FINAL Lat. -15.793551° Long. -48.290677°		DATA: JUN/2024	TÍTULO: AS BUILT
		ESCALA: INDICADA		LEVANTAMENTO - CICLOVIA	
				FOLHA:	11/23
				DESENHO:	