



01 PLANTA DE PISO TÉRREO – CONDENSADORAS

ESCALA: 1:50

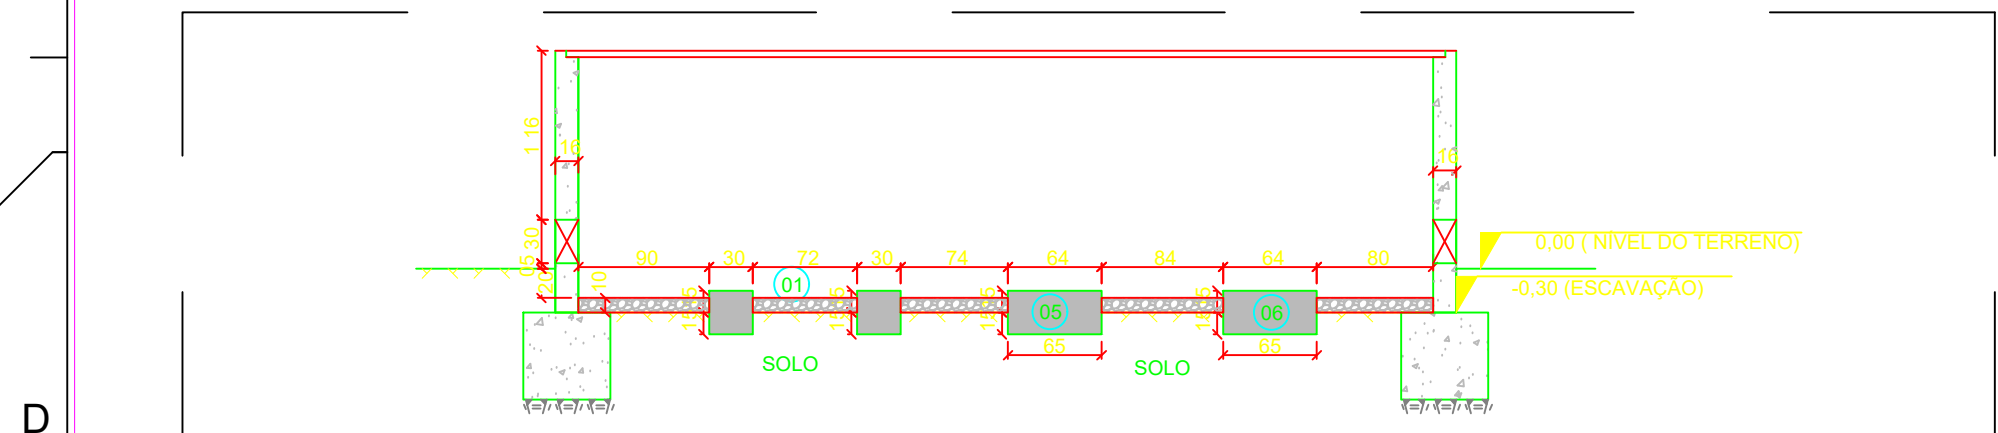


03 CORTE DE PISO TÉRREO – BLOCOS DE CONCRETOS – CORTE A-A

ESCALA: 1:50

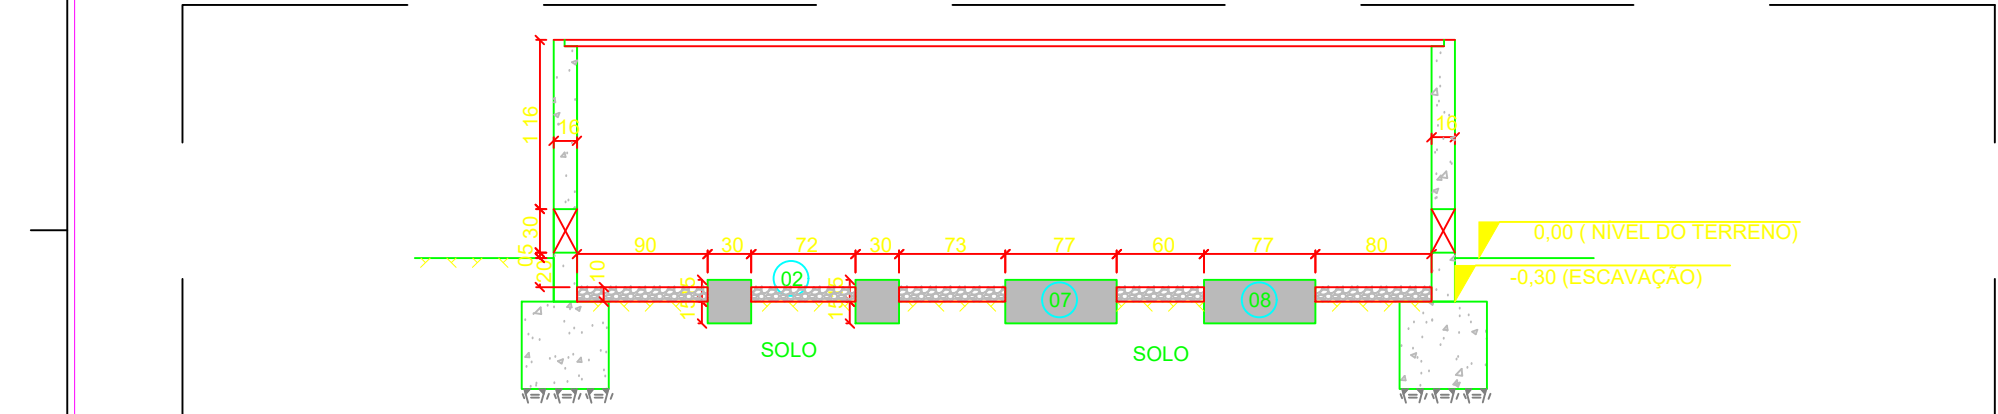


04 CORTE DE PISO TÉRREO – BLOCOS DE CONCRETOS – CORTE B-B

ESCALA: 1:50

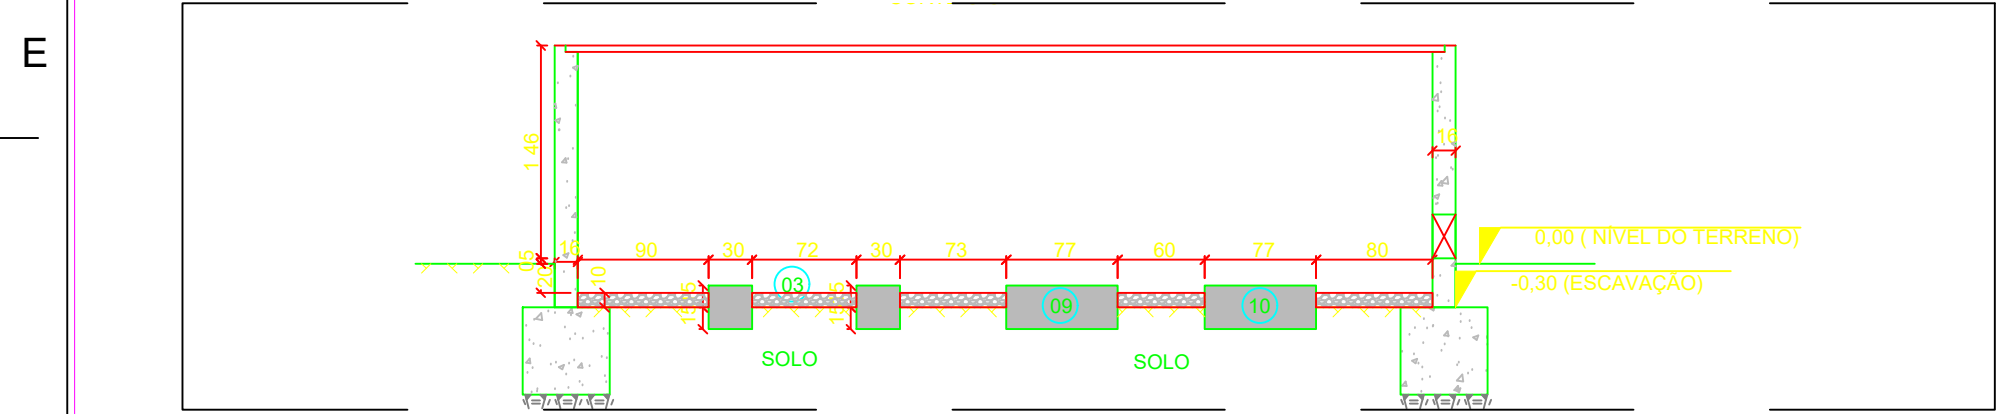


05 CORTE DE PISO TÉRREO – BLOCOS DE CONCRETOS – CORTE C-C

ESCALA: 1:50

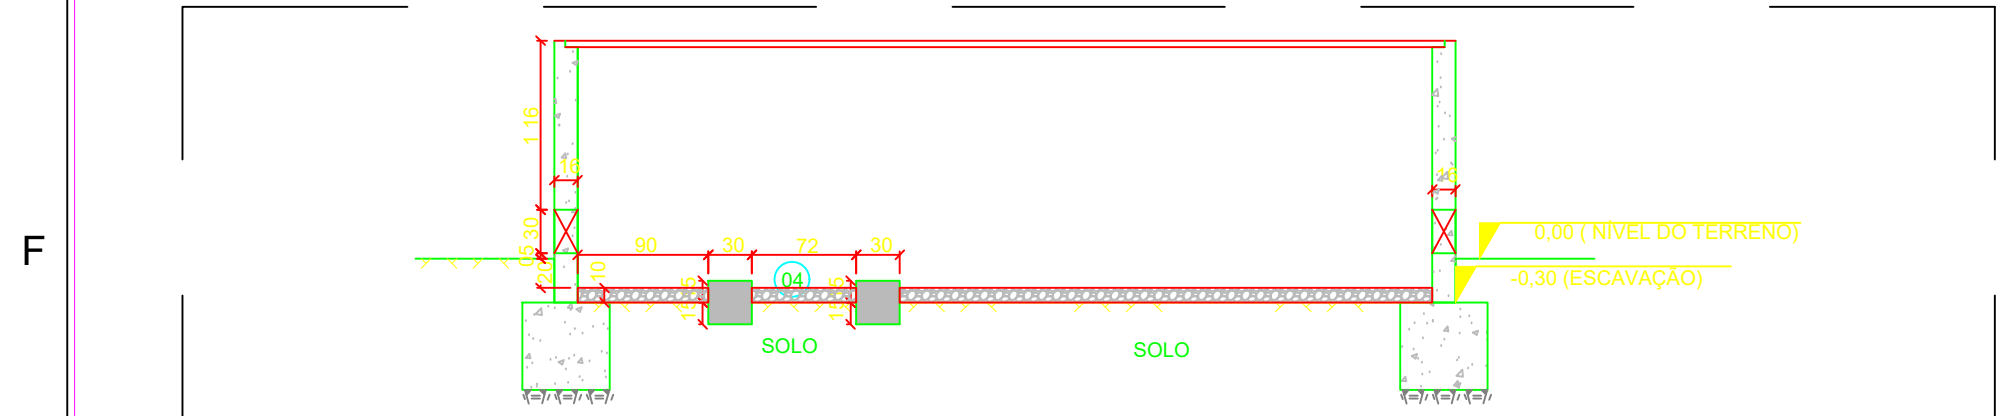


06 CORTE DE PISO TÉRREO – BLOCOS DE CONCRETOS – CORTE D-D

ESCALA: 1:50

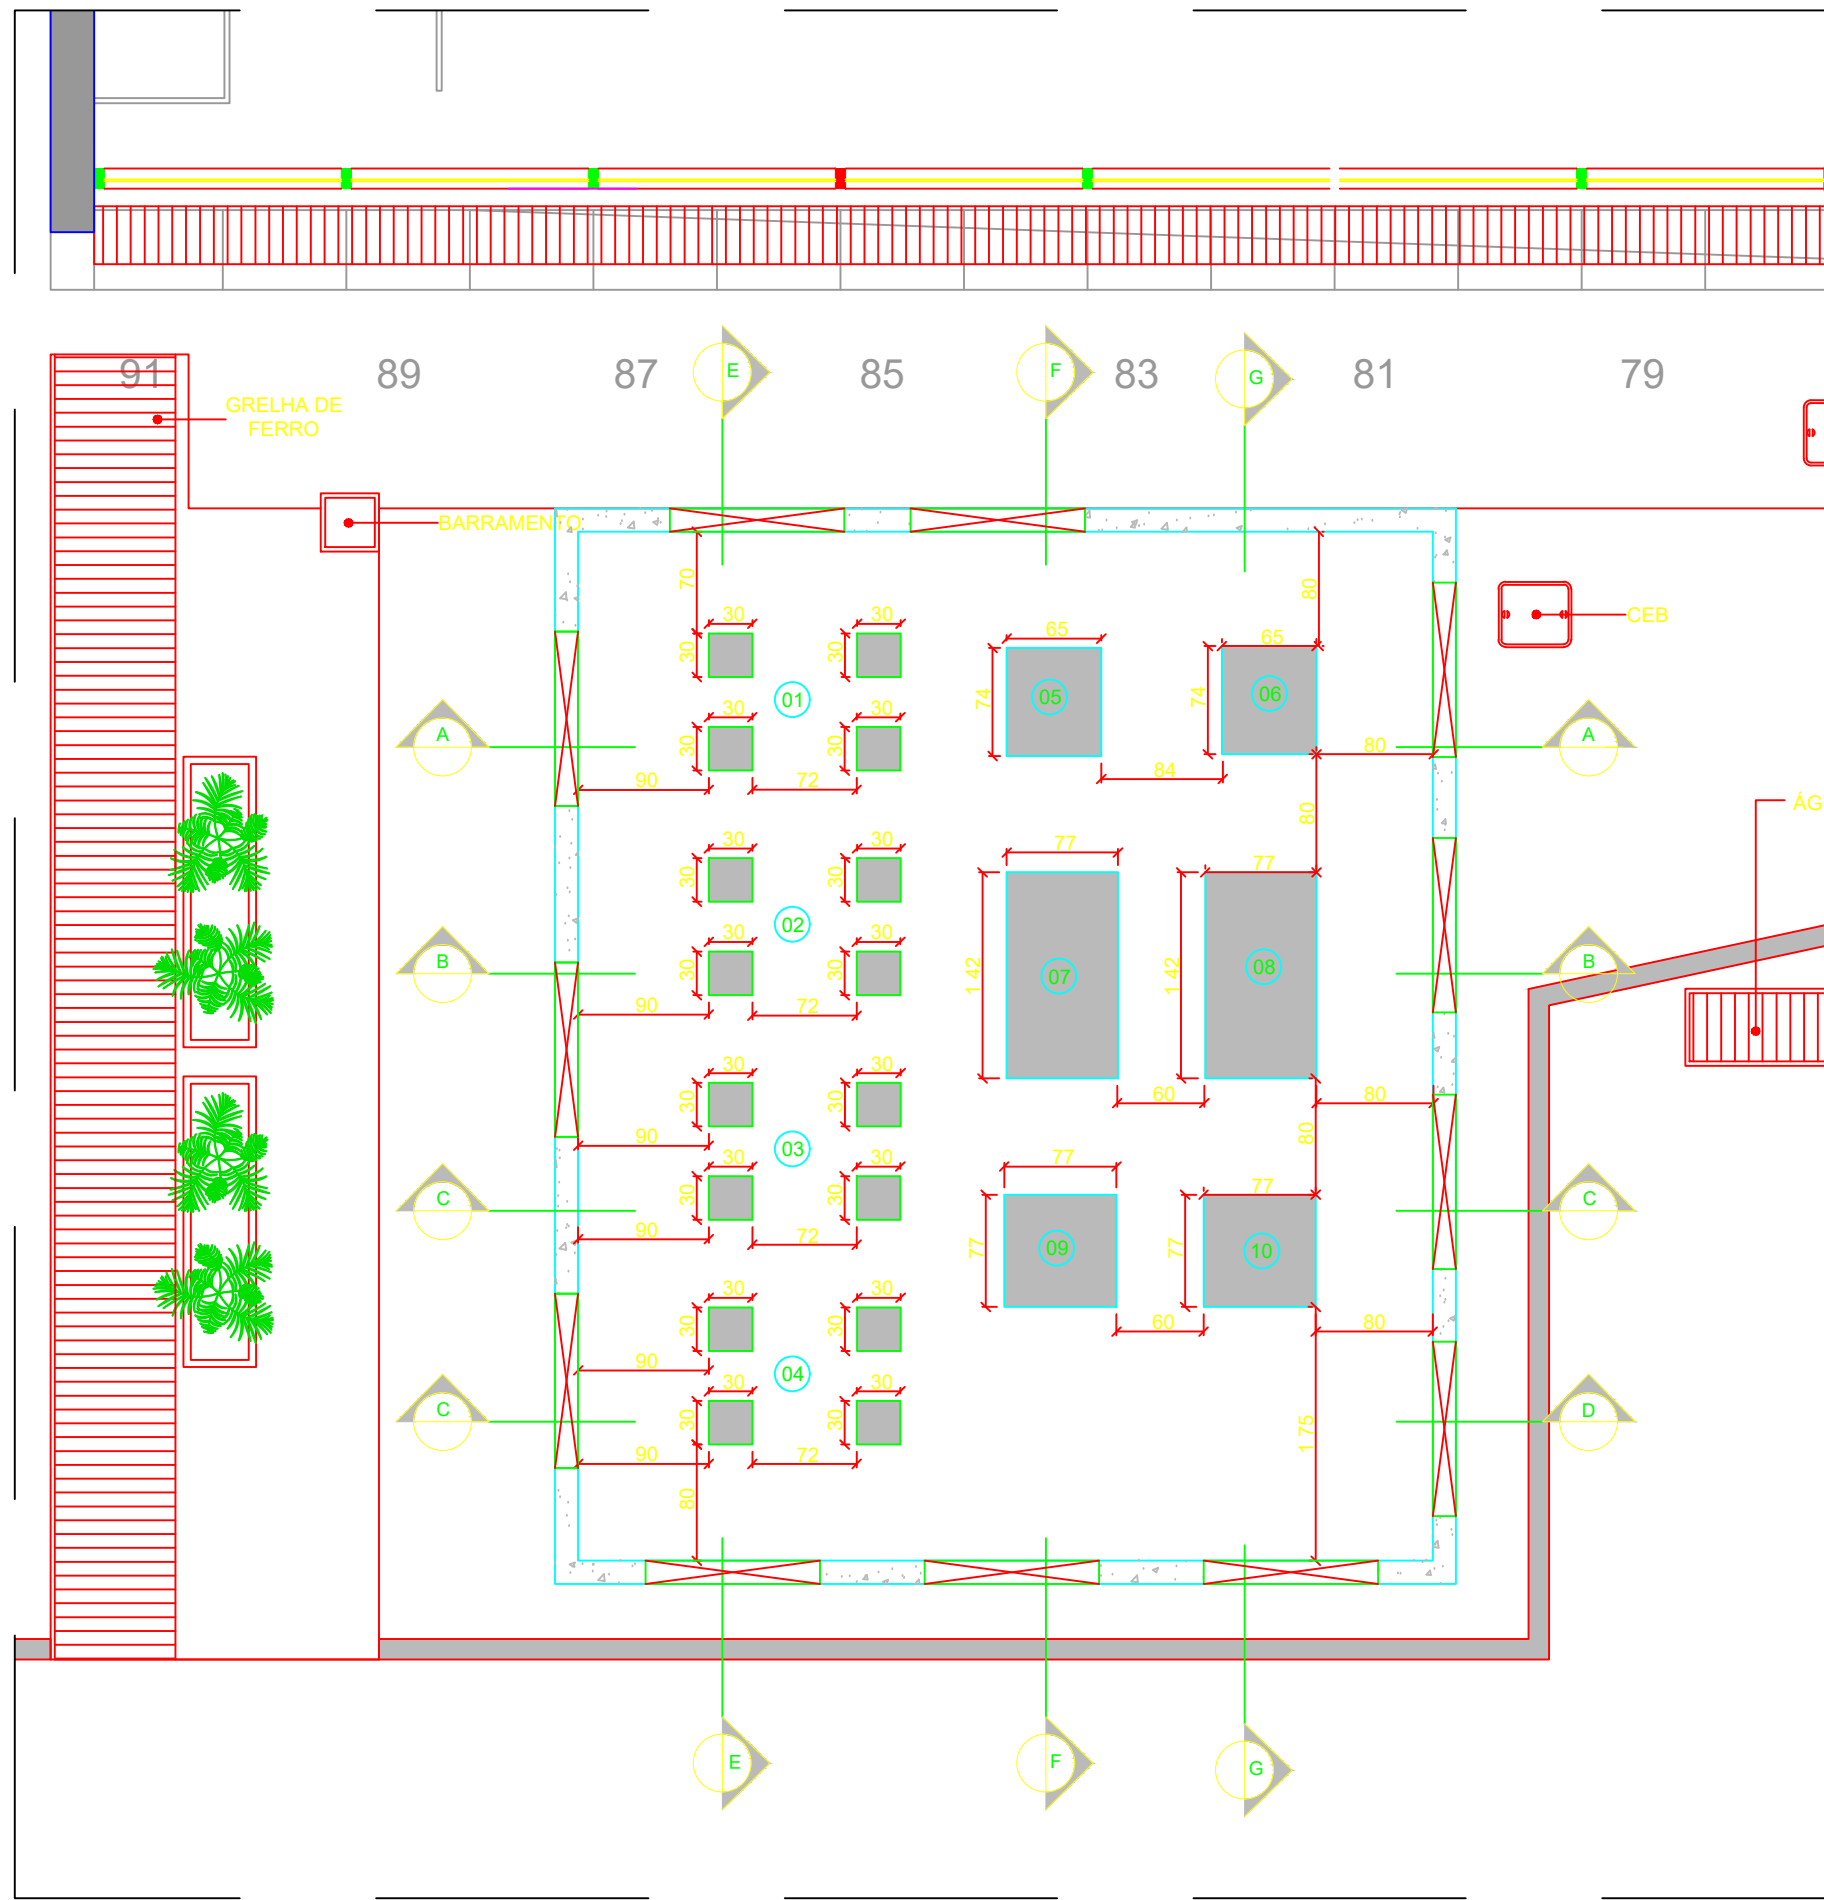


02 PLANTA DE PISO TÉRREO – BLOCOS DE CONCRETO

ESCALA: 1:50

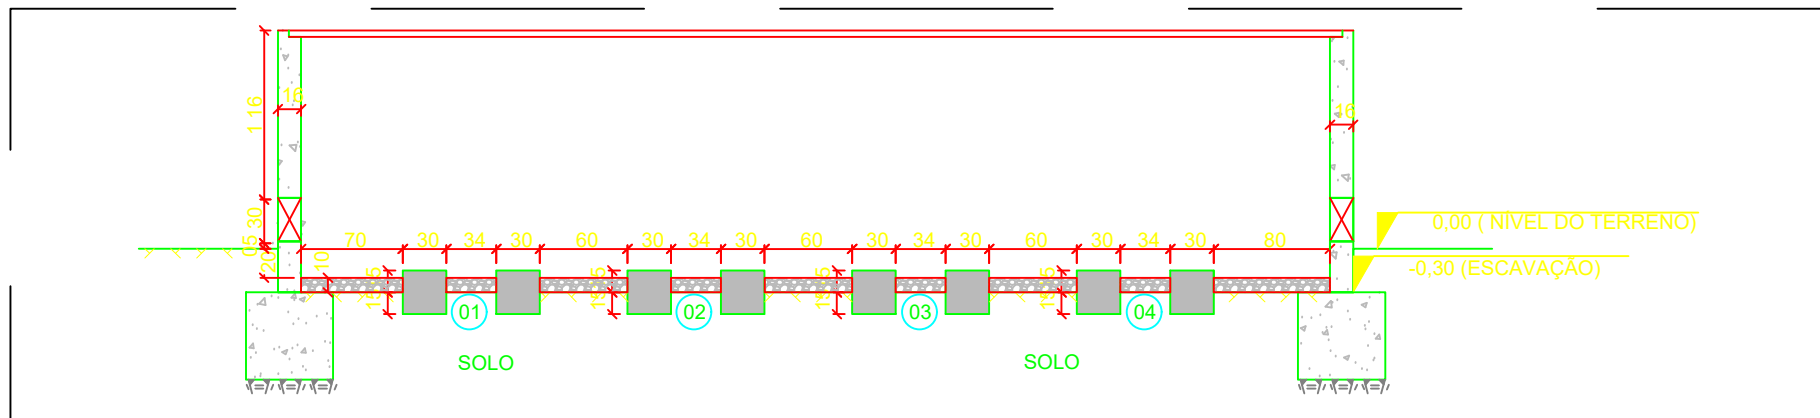


07 CORTE DE PISO TÉRREO – BLOCOS DE CONCRETOS – CORTE E-E

ESCALA: 1:50

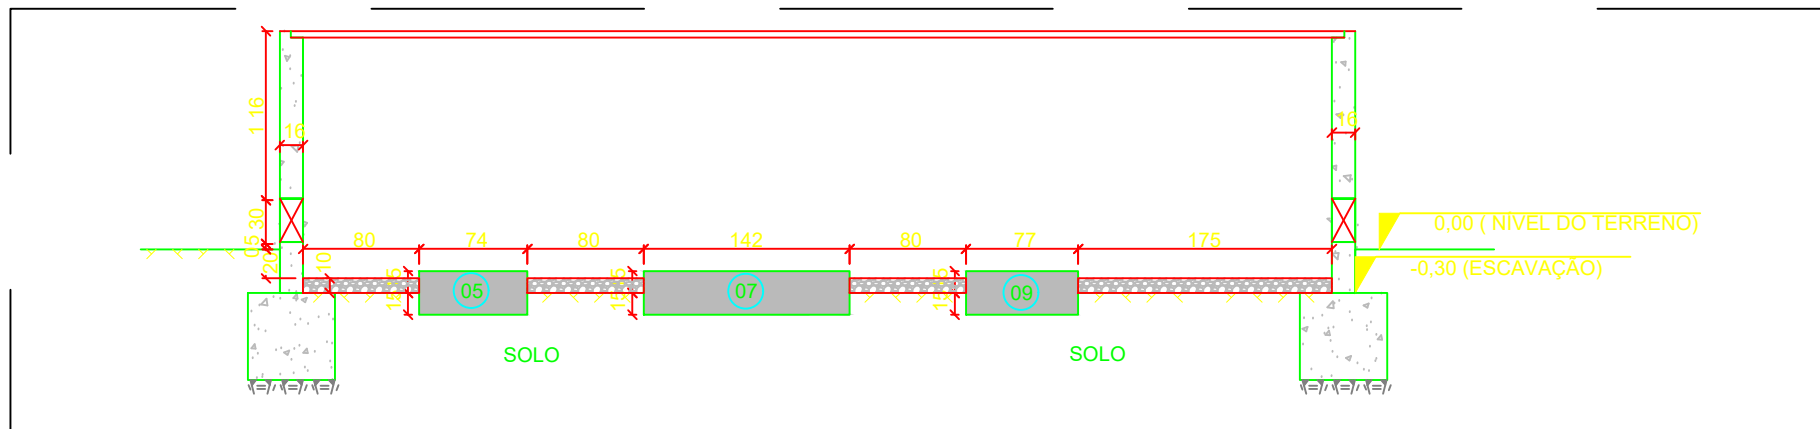

08 CORTE DE PISO TÉRREO – BLOCOS DE CONCRETOS – CORTE F-F

ESCALA: 1:50

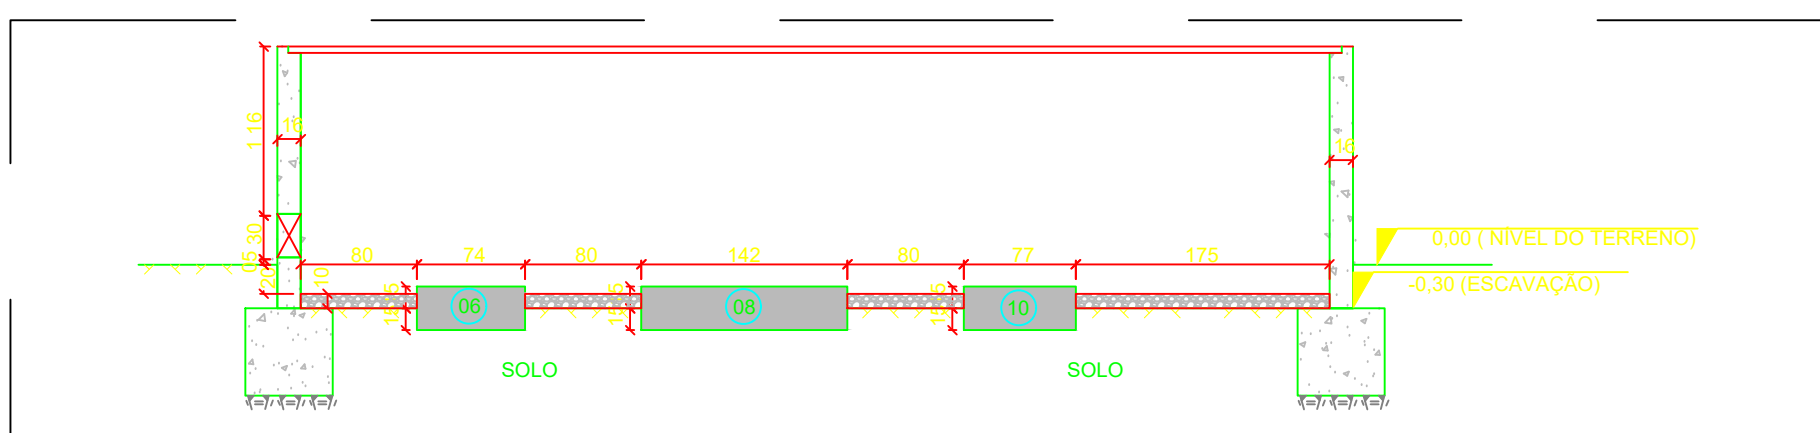

09 CORTE DE PISO TÉRREO – BLOCOS DE CONCRETOS – CORTE G-G

ESCALA: 1:50

DOCUMENTOS DE REFERENCIA

TÍTULO

LEGENDA ACABAMENTOS:


○	PISO
04	BASE EM CONCRETO EXISTENTE

LEGENDA:

—	LINHA GÁS
—	LINHA LÍQUIDO
—	DUTO DE AR EXTERNO
CD	UNIDADE CONDENSADORA

NOTAS:

- DIMENSÕES EM MILÍMETROS, EXCETO OUTRAS ESPECIFICADAS
- NÚMEROS ENTRE PARENTÊSES INDICAM VAZÃO DE AR EM m³/h.
- CONFERIR E RATIFICAR MEDIDAS EM OBRA ANTES DA EXECUÇÃO.
- O INSTALADOR DO AR CONDICIONADO DEVERÁ VERIFICAR E CONFIRMAR POSSÍVEIS INTERFERÊNCIAS EM OBRA ANTES DA EXECUÇÃO.
- A SOLUÇÃO UTILIZADA ESTÁ SUJEITA A APROVAÇÃO DO FABRICANTE DO EQUIPAMENTO
- OS DIÂMETROS DAS TUBULAÇÕES DE GÁS E LÍQUIDO DEVERÃO SER INFORMADA PELO FORNECEDOR DO EQUIPAMENTO EM FUNÇÃO DA DISTÂNCIAS INFORMADA NO ISOMETRICO FL 04.

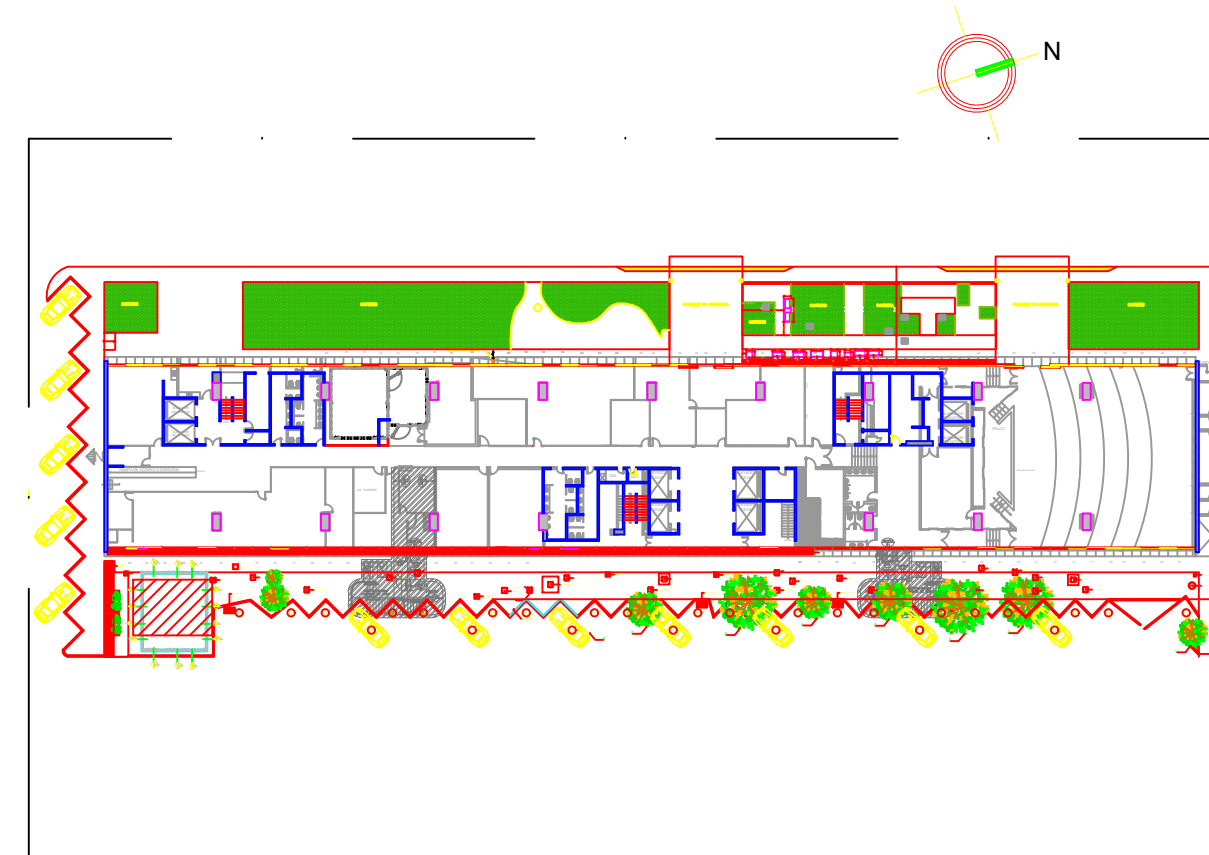

00 PLANTA CHAVE

ESCALA: S/ESC

CÓPIA NÃO CONTROLADA

	CLIENTE	MINISTÉRIO DA ECONOMIA - BLOCO K	CODIGO	402620
	SITE	ESPLANADA DOS MINISTERIOS, BLOCO K - BRASILIA - DF		
	FASE	AS BUILT		
	DISCIPLINA	CIVIL		
	DESCRIÇÃO	TÉRREO - CLIMATIZAÇÃO	FOLHA	11
		PISO	ESCALA	1:50
	DESCRIÇÃO	AB-CIV-005450-BLK-TER-F11-R03-LAYOUT	AUTOR	-

REV	DESCRIÇÃO	DATA	DES.	VERIF.
03	DYNAMIC AS BUILT PENDENTE DE VERIFICAÇÃO	23/03/2022	BRUNO	OLEYDSON
02	ALTERAÇÃO DE CARIMBO	25/10/2021	BRUNO	MARCO
01	AS BUILT	21/08/2015	RICARDO	RICARDO
00	EMIÇÃO INICIAL	26/01/2015	RICARDO	RICARDO