


LEGENDA ACABAMENTOS:	
	PISO
01 - PISO ELEVADO A INSTALAR - REF. ACECO FLOOR 60x60cm CC1000 SOBRE ELEMENTO DE FUNDO e = 17mm, REVESTIMENTO EM LAMINADO MELAMÍNICO, NA COR COMPUTER FLOOR.	
02 - PISO ELEVADO A INSTALAR - REF. ACECO FLOOR 60x60cm CC1000, REVESTIMENTO EM LAMINADO MELAMÍNICO, NA COR COMPUTER FLOOR.	
03 - PISO EM CHAPA METÁLICA XADREZ SOBRE ESTRUTURA METÁLICA COM PINTURA ESMALTE, COR BRANCA.	
04 - PISO EXISTENTE A MANTER.	
	FORRO
01 - FECHAMENTO MODULAR DA SALA MF-120. COM RESISTÊNCIA CONTRA INCÊNDIO DE 120 MINUTOS, COMPROVADO ATRAVÉS DE ENSAIOS NORMALIZADOS CONFORME ABNT NBR 10636.	
02 - FORRO MODULAR EM FIBRA MINERAL 62,5x62,5cm C/ BORDA RETA - REF. GEORGIA ARISTRONGOU SIMILAR - FIBRA MINERAL MODELADA ÚMIDA COM MEMBRANA ACUSTICAMENTE TRANSPARENTE - FATOR DE PROPAGAÇÃO DE CHAMA: 25 OU INFERIOR - CLASSE A - BIOBLOCK PLUS.	
	PAREDE
01 - FECHAMENTO MODULAR SALA MF-120.	
02 - ALVENARIA COM REVESTIMENTO EM ARGAMASSA E ACABAMENTO COM MASSA PVC E TINTA ACRÍLICA, COR BRANCA.	
03 - ALVENARIA COM REVESTIMENTO EM ARGAMASSA E ACABAMENTO COM MASSA PVC E TINTA ACRÍLICA, COR BRANCA, REVESTIDA APENAS NA FACE EXTERNA, PARA O CORREDOR, COM PAINÉIS COM 18mm DE ESPESSURA REVESTIDOS EM LAMINADO MELAMÍNICO EM TEXTURA MADEIRADA TIPO CINZA CRISTAL (REF. MADEFIBRA BP) COM BORDAS DE PVC COM 1mm DE ESPESSURA.	
04 - DIVISÓRIA PISO A FORRO CEGA TIPO D2, TERMOACÚSTICA COM COMPROVAÇÃO ACÚSTICA DE 45dB. PAINÉIS COM 18mm DE ESPESSURA, REVESTIDOS EM LAMINADO MELAMÍNICO EM TEXTURA MADEIRADA TIPO CINZA CRISTAL (REF. MADEFIBRA BP) EM AMBAS AS FACES COM BORDAS DE PVC COM 1mm DE ESPESSURA.	
05 - DIVISÓRIA PISO A FORRO MISTA TIPO D1, COMPOSTA POR MÓDULOS CEGOS SEGMENTADOS EM DUAS PARTES ATÉ A ALTURA DE 1,10m E RESTANTE COM VIDRO DUPLO SEGMENTADO COM PAGINAÇÃO HORIZONTAL E PERSIANAS. DIVISÓRIA TERMOACÚSTICA COM COMPROVAÇÃO ACÚSTICA DE 45dB. PAINÉIS COM 18mm DE ESPESSURA, REVESTIDOS EM LAMINADO MELAMÍNICO EM TEXTURA MADEIRADA TIPO CINZA CRISTAL (REF. MADEFIBRA BP) EM AMBAS AS FACES COM BORDAS DE PVC COM 1mm DE ESPESSURA.	

- NOTAS:
- 1 - As cotas referem-se as medidas acabadas, salvo quando indicado o contrário;
 - 2 - Conferir medidas no local;
 - 3 - Prever reposição / complemento de piso, rodapé, forro e pintura existentes de acordo com as demolições e construções previstas nos ambientes.

01 PLANTA DE LAYOUT - 1º SUBSOLO
ESCALA: 1:50

CÓPIA NÃO CONTROLADA

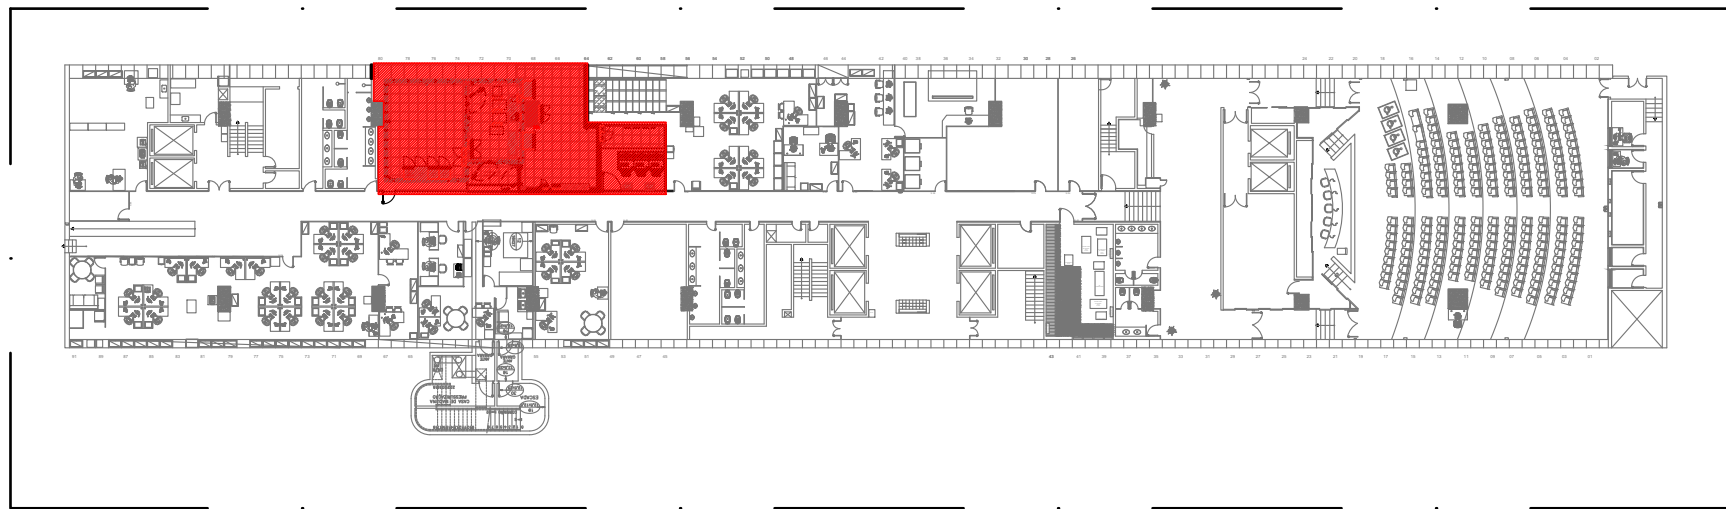

00 PLANTA CHAVE - 1º SUBSOLO
1:500

11	DYNAMIC AS BUILT (SEM ALTERAÇÕES)	15/06/2020	ELIZEU	MÁRCIO
10	DYNAMIC AS BUILT	14/04/2020	ELIZEU	MÁRCIO
09	DYNAMIC AS BUILT	27/11/2019	ELIZEU	MÁRCIO
08	DYNAMIC AS BUILT	17/12/2018	IAGO	MÁRCIO
01	ADEQUAÇÕES CONFORME COMENTÁRIOS DO CLIENTE	08/12/2014	MARIANA	VAGNER
00	EMIÇÃO INICIAL	18/11/2014	MARIANA	VAGNER
REV	MODIFICAÇÃO	DATA	DESENHO	SOLICITADO

CLIENTE:

ME BLOCO K
BRASILIA - DF

ARQUIVO:
AB-CIV-005451-BLK-1SS-F04-R11-LAYOUT

DISCIPLINA:
CIVIL

AUTOR DO PROJETO:
MÁRCIO WESCLEY

COORDENADOR RESPONSÁVEL:
MÁRCIO WESCLEY

DATA:
18/11/2014

ESCALA:
1:50

REVISÃO:
R11

ÁREA:
98,06 m²

ETAPA:
AS BUILT

CONTEÚDO:
LAYOUT

FOLHA:
F04

RESPONSÁVEL TÉCNICO:

aceco TI

São Paulo: +55 (11) 2164-7100 / Rio de Janeiro: +55 (21) 2524-2922
Brasília: +55 (61) 3349-4098 / Argentina: +54 (11) 4776-7002
www.acecoti.com

PROJETO ELABORADO PELA ACECO TI S/A. A REPRODUÇÃO DESTA SOMENTE SERÁ PERMITIDA MEDIANTE PRÉVIA AUTORIZAÇÃO DA MESMA