


- LEGENDA ACABAMENTOS:
- PISO**
    - 01 - PISO ELEVADO A INSTALAR - REF. ACECO FLOOR 60x60cm CC1000 SOBRE ELEMENTO DE FUNDO e = 17mm. REVESTIMENTO EM LAMINADO MELAMINICO, NA COR COMPUTER FLOOR.
    - 02 - PISO ELEVADO A INSTALAR - REF. ACECO FLOOR 60x60cm CC1000. REVESTIMENTO EM LAMINADO MELAMINICO, NA COR COMPUTER FLOOR.
    - 03 - PISO EM CHAPA METÁLICA XADREZ SOBRE ESTRUTURA METÁLICA COM PINTURA ESMALTE, COR BRANCA.
    - 04 - PISO EXISTENTE A MANTER.
  - FORRO**
    - 01 - FECHAMENTO MODULAR DA SALA MF-120. COM RESISTÊNCIA CONTRA INCÊNDIO DE 120 MINUTOS, COMPROVADO ATRAVÉS DE ENSAIOS NORMALIZADOS CONFORME ABNT NBR 10636.
    - 02 - FORRO MODULAR EM FIBRA MINERAL 62,5x62,5cm C/ BORDA RETA - REF. GEORGIA ARMSTRONGOU SIMILAR - FIBRA MINERAL MODELADA ÚMIDA COM MEMBRANA ACUSTICAMENTE TRANSPARENTE - FATOR DE PROPAGAÇÃO DE CHAMA: 25 OU INFERIOR - CLASSE A - BIOBLOCK PLUS.
  - PAREDE**
    - 01 - FECHAMENTO MODULAR SALA MF-120.
    - 02 - ALVENARIA COM REVESTIMENTO EM ARGAMASSA E ACABAMENTO COM MASSA PVC E TINTA ACRÍLICA, COR BRANCA.
    - 03 - ALVENARIA COM REVESTIMENTO EM ARGAMASSA E ACABAMENTO COM MASSA PVC E TINTA ACRÍLICA, COR BRANCA, REVESTIDA APENAS NA FACE EXTERNA, PARA O CORREDOR, COM PAINÉIS COM 18mm DE ESPESSURA REVESTIDOS EM LAMINADO MELAMINICO EM TEXTURA MADEIRADA TIPO CINZA CRISTAL (REF. MADEFIBRA BP) COM BORDAS DE PVC COM 1mm DE ESPESSURA.
    - 04 - DIVISÓRIA PISO A FORRO CEGA TIPO D2, TERMOACÚSTICA COM COMPROVAÇÃO ACÚSTICA DE 45dB. PAINÉIS COM 18mm DE ESPESSURA, REVESTIDOS EM LAMINADO MELAMINICO EM TEXTURA MADEIRADA TIPO CINZA CRISTAL (REF. MADEFIBRA BP) EM AMBAS AS FACES COM BORDAS DE PVC COM 1mm DE ESPESSURA.
    - 05 - DIVISÓRIA PISO A FORRO MISTA TIPO D1, COMPOSTA POR MÓDULOS CEGOS SEGMENTADOS EM DUAS PARTES ATÉ A ALTURA DE 1,10m E RESTANTE COM VIDRO DUPLO SEGMENTADO COM PAGINAÇÃO HORIZONTAL E PERSIANAS. DIVISÓRIA TERMOACÚSTICA COM COMPROVAÇÃO ACÚSTICA DE 45dB. PAINÉIS COM 18mm DE ESPESSURA, REVESTIDOS EM LAMINADO MELAMINICO EM TEXTURA MADEIRADA TIPO CINZA CRISTAL (REF. MADEFIBRA BP) EM AMBAS AS FACES COM BORDAS DE PVC COM 1mm DE ESPESSURA.

- NOTAS:
- 1 - As cotas referem-se as medidas acabadas, salvo quando indicado o contrário;
  - 2 - Conferir medidas no local;
  - 3 - Prever reposição / complemento de piso, rodapé, forro e pintura existentes de acordo com as demolições e construções previstas nos ambientes.

CÓPIA NÃO CONTROLADA

01 PLANTA DE LAYOUT - 1º SUBSOLO  
ESCALA: 1:50

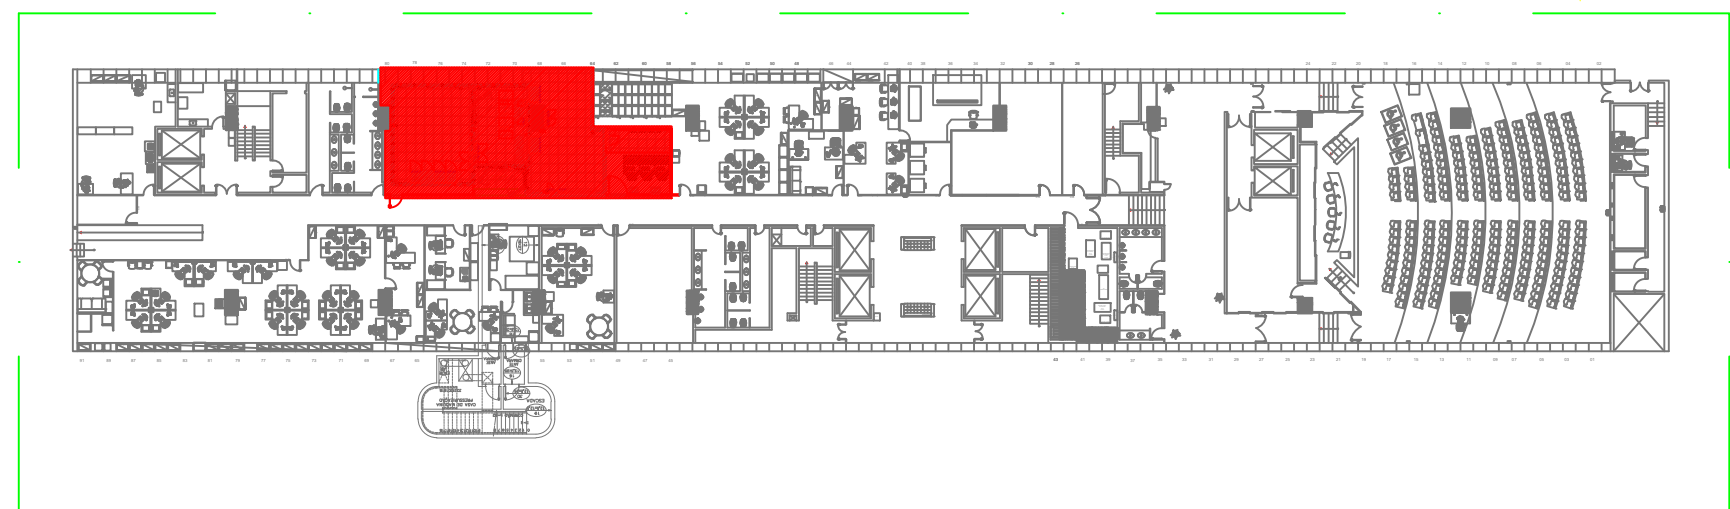

00 PLANTA CHAVE - 1º SUBSOLO  
1:500

15	DYNAMIC AS BUILT PENDENTE DE VERIFICAÇÃO	23/03/2022	BRUNO	GLEYDSON		
14	ALTERAÇÃO DE CARIMBO / ATUALIZAÇÃO DE LAYOUT	25/10/2021	BRUNO	MÁRCIO		
13	DYNAMIC AS BUILT	11/02/2021	BRUNO	MÁRCIO		
REV	DESCRIÇÃO	DATA	DES.	VERIF.		
<div><div><div>MINISTÉRIO DA ECONOMIA</div><div><div>PÁTRIA AMADA BRASIL</div><div>GOVERNO FEDERAL</div></div></div><div><div>green</div><div>4T</div></div><div>www.green4t.com</div></div> <td>CLIENTE</td> <td colspan="2">MINISTÉRIO DA ECONOMIA - BLOCO K</td> <td>CODIGO</td> <td>402620</td>		CLIENTE	MINISTÉRIO DA ECONOMIA - BLOCO K		CODIGO	402620
		SITE	ESPLANADA DOS MINISTÉRIOS, BLOCO K - BRASÍLIA - DF			
		FASE	AS BUILT			
		DISCIPLINA	CIVIL			
		DESCRIÇÃO	LAYOUT		FOLHA	04
				ESCALA	1:50	
		DESCRIÇÃO	AB-CIV-005451-BLK-1SS-F04-R15-LAYOUT		AUTOR	-