



MALL
A=128,00m² - TÉRREO

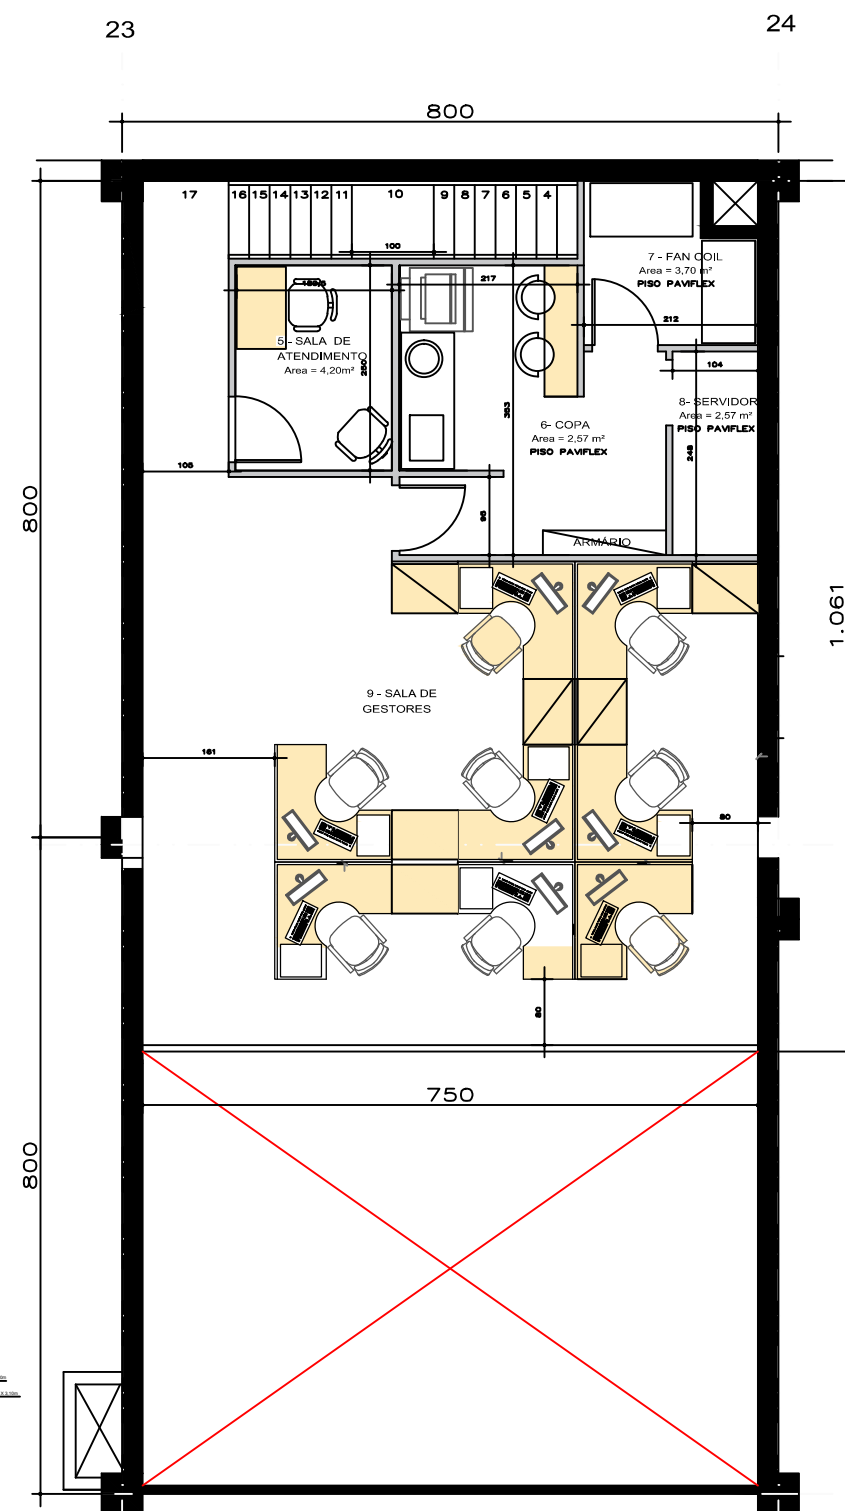

MALL
A=78,31m² - MEZANINO

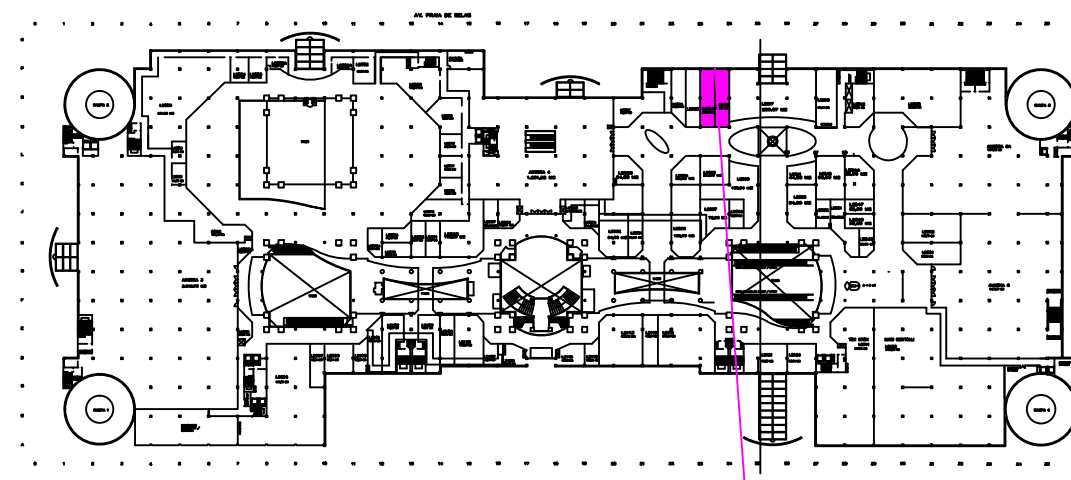

FAN COIL
(PONTOS ELÉTRICOS)
• 2 FAN COIL DE 5 TR

COPA (PONTOS ELÉTRICOS)
• GELADERIA
• MICROONDAS
• BEBEDOURO ELÉTRICO
• JARRA ELÉTRICA
• TORRADORA
• CAFETEIRA

SALA GESTORES
(PONTOS ELÉTRICOS)
• 10 COMPUTADORES
• 1 FRAGMENTADORA
• 4 IMPRESSORAS
• 8 TELEFONES
• 2 LAMINADORAS
• 2 SCANNER
• 1 AQUECEDOR PAPEL
• 6 PONTOS EXTRAS

RECEPÇÃO
(PONTOS ELÉTRICOS)
• 1 COMPUTADORE
• 1 IMPRESSORA
• 1 TELEFONE
• 2 PONTOS EXTRAS

CONFERENCIA E COLETA
(PONTOS ELÉTRICOS)
• 7 COMPUTADORES
• 4 IMPRESSORAS
• 2 SCANNERS

LEGENDA DO MOBILIÁRIO


MOBILIÁRIO EXISTENTE PF

MOBILIÁRIO NECESSÁRIO EXECUTAR

DÓVIDAS:

1) O VIDRO DO GUICHE DE ENTREGA

DOS PASSAPORTES (QUAL A ESPECIFICAÇÃO)

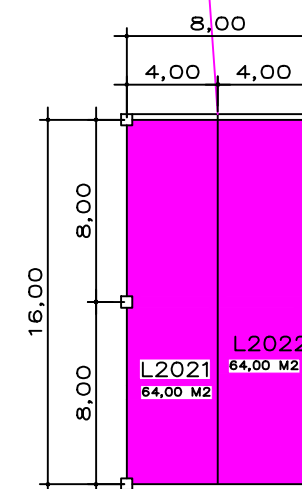

LOJA POLICIA FEDERAL

SUC 2021 / 2022 - 2º PISO

A=206,31m²

PLANTA BAIXA

**PRAIA DE
BELAS**

PROPRIETÁRIO
LOJA POLICIA FEDERAL

ESCALA
S\ESCALA

AS BUILT EM
OUTUBRO/2016

DESENHO PBSC
ARQª CARLA DUARTE

PRANCHA
ÚNICA