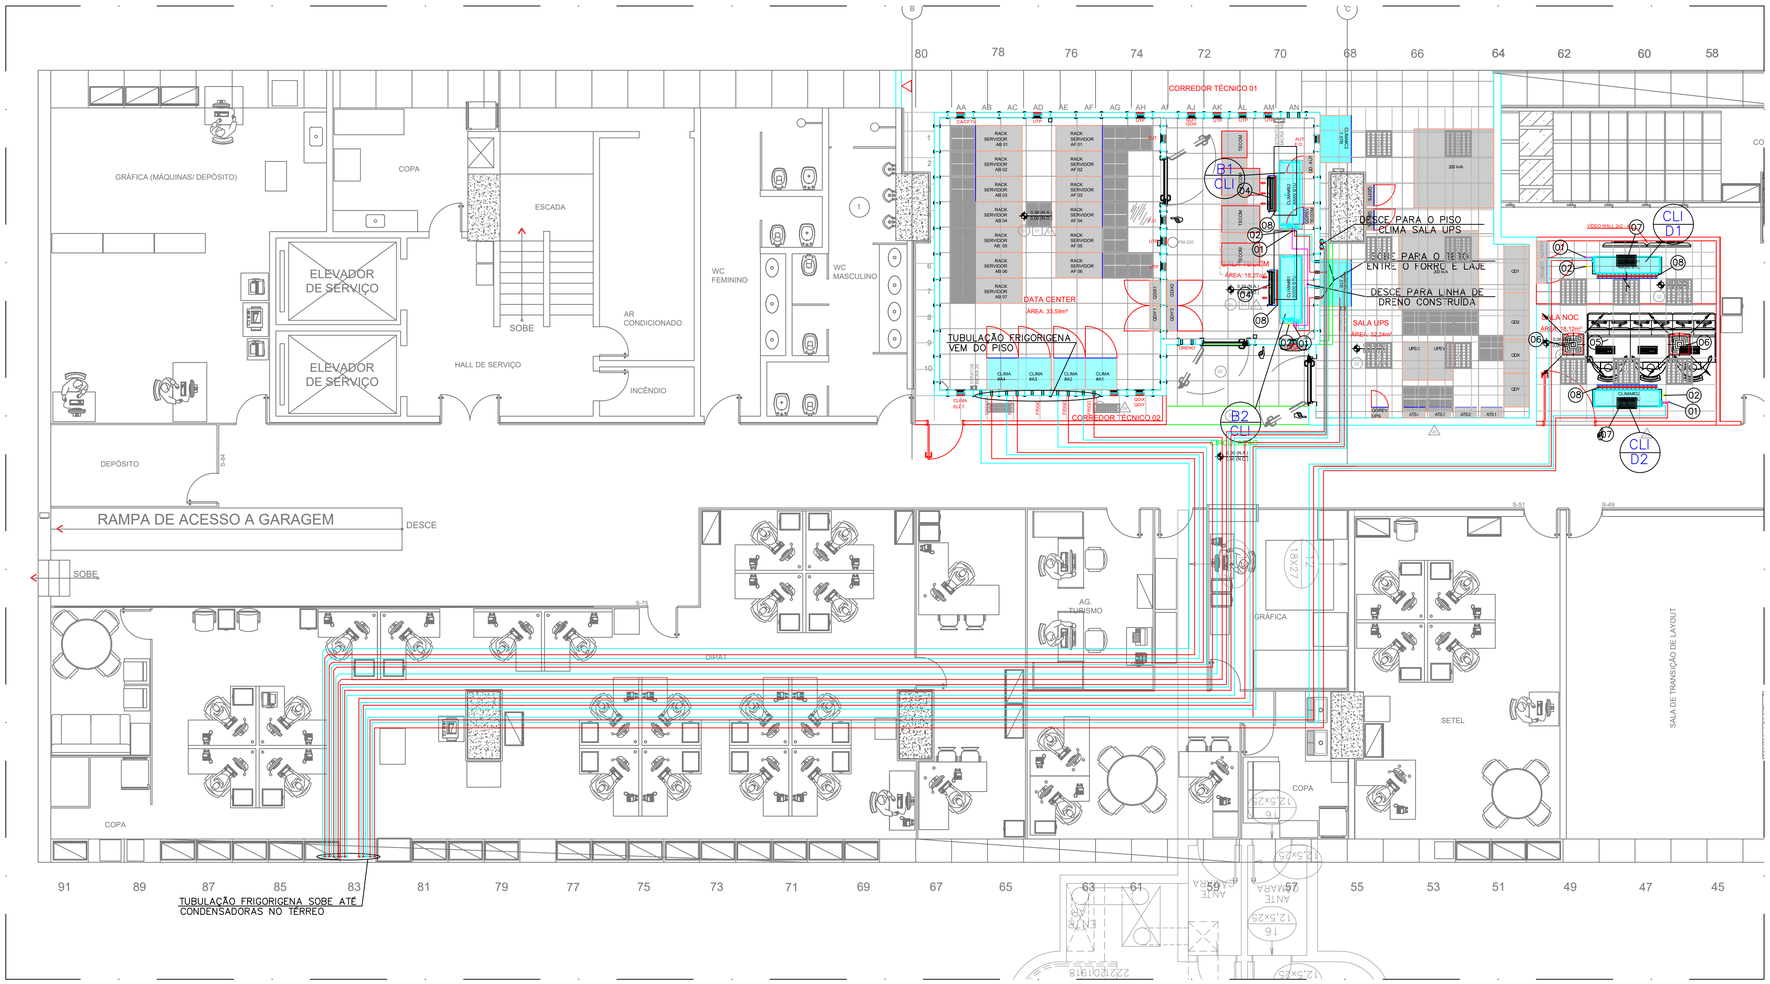

01 PLANTA DE FORRO – 1° SUBSOLO
ESCALA: 1:75

SALA TELECOM CLI B1 / CD B1 CLI B2 / CD B2	01 OPERANTE 01 RESERVA	CONDICIONADOR DE AR TIPO SPLIT SYSTEM – REMOTO A AR FABRICANTE REF. .....CARRIER EVAPORADOR MODELO..... 42BQA030 VAZÃO DE AR..... 1230 m3/h CAPACIDADE NOMINAL.....30.000 Btu/h PESO APROX.....28Kg DIM.(HxLxP).....273x1246x424mm CONDENSADOR MODELO..... 38KCA030 CAPACIDADE NOMINAL.....30.000 Btu/h PESO APROX.....32 Kg DIM.(HxLxP).....704x565x452mm CONSUMO TOTAL.....3,28 kW CONSUMO ELÉTRICO .....220V/ 1F+T/ 60Hz OBSERVAÇÃO: A SOLUÇÃO UTILIZADA ESTÁ SUJEITA A APROVAÇÃO DO FABRICANTE
SALA NOC CLI D1 / CD D1 CLI D2 / CD D2	01 OPERANTE 01 RESERVA	CONDICIONADOR DE AR TIPO SPLIT SYSTEM – REMOTO A AR FABRICANTE REF. .....CARRIER EVAPORADOR MODELO..... 42BQA048 VAZÃO DE AR..... 2.160 m3/h CAPACIDADE NOMINAL.....48.000 Btu/h CONSUMO ELÉTRICO .....220V/ 1F+T/ 60Hz PESO APROX.....44Kg DIM.(HxLxP).....273x1626x424mm CONDENSADOR MODELO..... 38CCM048 CAPACIDADE NOMINAL.....48.000 Btu/h CONSUMO ELÉTRICO .....380V/ 3F+T/ 60Hz PESO APROX.....75 Kg DIM.(HxLxP).....870x572x572mm CONSUMO TOTAL.....4,38 kW OBSERVAÇÃO: A SOLUÇÃO UTILIZADA ESTÁ SUJEITA A APROVAÇÃO DO FABRICANTE

DOCUMENTOS DE REFERENCIA

TITULO

ITEM	DESCRIÇÃO
01	PONTO PARA DRENO
02	PONTO DE FORÇA
03	DUTO FLEXIVEL Ø 250mm
04	GRELHA DE INSUFLAMENTO MOD. AT–DG 600x150mm REF. TROX
05	DUTO EM AÇO GALVANIZADO
06	DIFUSOR DE INSUFLAMENTO COM CAIXA PLENUM MOD. ADLQ–AK TAM. 6 REF. TROX
07	GRELHA DE RETORNO MOD. AR 525x325mm REF. TROX
08	LONA FLEXIVEL

LEGENDA:

- LINHA GÁS
- LINHA LÍQUIDO
- LINHA DRENO – ø1"
- DUTO DE INSUFLAMENTO
- DUTO DE AR EXTERNO
- CLI UNIDADE EVAPORADORA
- CD UNIDADE CONDENSADORA

NOTAS:

–DIMENSÕES EM MILÍMETROS, EXCETO OUTRAS ESPECIFICADAS
–NÚMEROS ENTRE PARENTÊSES INDICAM VAZÃO DE AR EM m3/h.
–CONFERIR E RATIFICAR MEDIDAS EM OBRA ANTES DA EXECUÇÃO.
–INTERLIGAR LINHA DE DRENO AO RALO MAIS PRÓXIMO
–INTERLIGAR LINHA DE UMDIFICAÇÃO AO PONTO DE ÁGUA MAIS PRÓXIMO
–O INSTALADOR DO AR CONDICIONADO DEVERÁ VERIFICAR E CONFIRMAR POSSÍVEIS INTERFERÊNCIAS EM OBRA ANTES DA EXECUÇÃO.
–A SOLUÇÃO UTILIZADA ESTÁ SUJEITA A APROVAÇÃO DO FABRICANTE DO EQUIPAMENTO
–OS DIÂMETROS DAS TUBULAÇÕES DE GÁS E LIQUIDO DEVERÃO SER INFORMADA PELO FORNECEDOR DO EQUIPAMENTO EM FUNÇÃO DA DISTÂNCIAS INFORMADA NO ISOMÉTRICO FL 04.

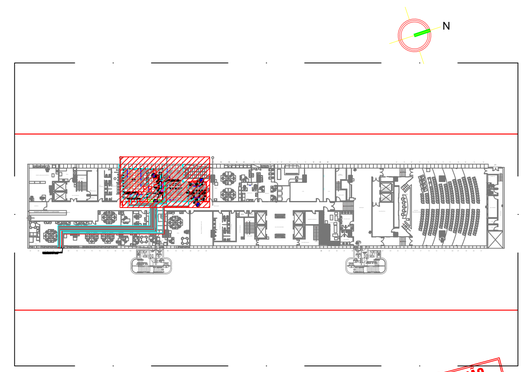

00 PLANTA CHAVE
ESCALA: S/ESC

REV	DESCRIÇÃO	DATA	DES.	VERIF.
05	DYNAMIC AS BUILT PENDENTE DE VERIFICAÇÃO	23/03/2022	BRUNO	GLEYDSON
04	ALTERAÇÃO DE CARIMBO	25/10/2021	BRUNO	MÁRCIO
03	AS BUILT	22/08/2015	RICARDO	SÉRGIO. C.
02	DIFUSOR/ GRELHA/ FLEXÍVEL E DUTO MAIORES NA SALA NOC	12/12/2014	DIEGO	VAGNER
01	REVISÃO GERAL	04/12/2014	DIEGO	VAGNER
00	EMISSÃO INICIAL	10/11/2014	DIEGO	VAGNER

MINISTÉRIO DA ECONOMIA
PÁTRIA AMADA BRASIL GOVERNO FEDERAL
green 4T
www.green4t.com

CLIENTE	MINISTÉRIO DA ECONOMIA - BLOCO K
CÓDIGO	402620
SITE	ESPLANADA DOS MINISTÉRIOS, BLOCO K - BRASÍLIA - DF
FASE	AS BUILT
DISCIPLINA	CLIMATIZAÇÃO
DESCRIÇÃO	1° SUBSOLO FORRO
FOLHA	02
ESCALA	1:75
DESCRIÇÃO	AB-CLI-005450-BLK-1SS-F02-R05-FORRO
AUTOR	-

F-ENG-01-02